


KONTEKTLINJE

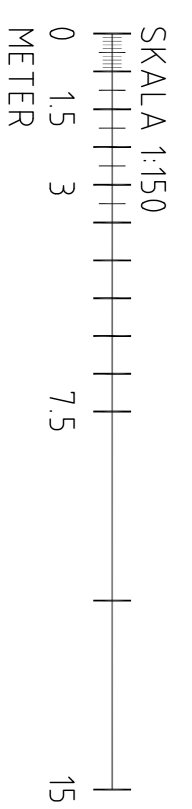

BET	AN	ARBETEN AVSER	DATUM	SEN
<b>RELATIONSHANDLING</b>				
<b>MEDBORSGÅRHUSET</b>				
MÅBRTINGSGÅTAN				
DROTTNINGGÅTAN				
OLOF PALMES TORG				
NORR				
ANGGATAN				
ÖREBROPORTEN				
<b>White arkitekter AB</b>				
Trädgårdsgatan 14 SE 702 72 Örebro Tel +46(0)18-4970200 Fax +46(0)18-4970201 www.white.se				
URORDBR	8109000100	RIZD/OSTER AV	CE	CE
PROJEKT	2015-04-30	C. EK/LUND	CE	CE
PLAN 2. ÖVERSIKT				
SKALA	AT 1:150	NUMMER	A-401-2	
A3 1:150				